ŘEZ C–C'

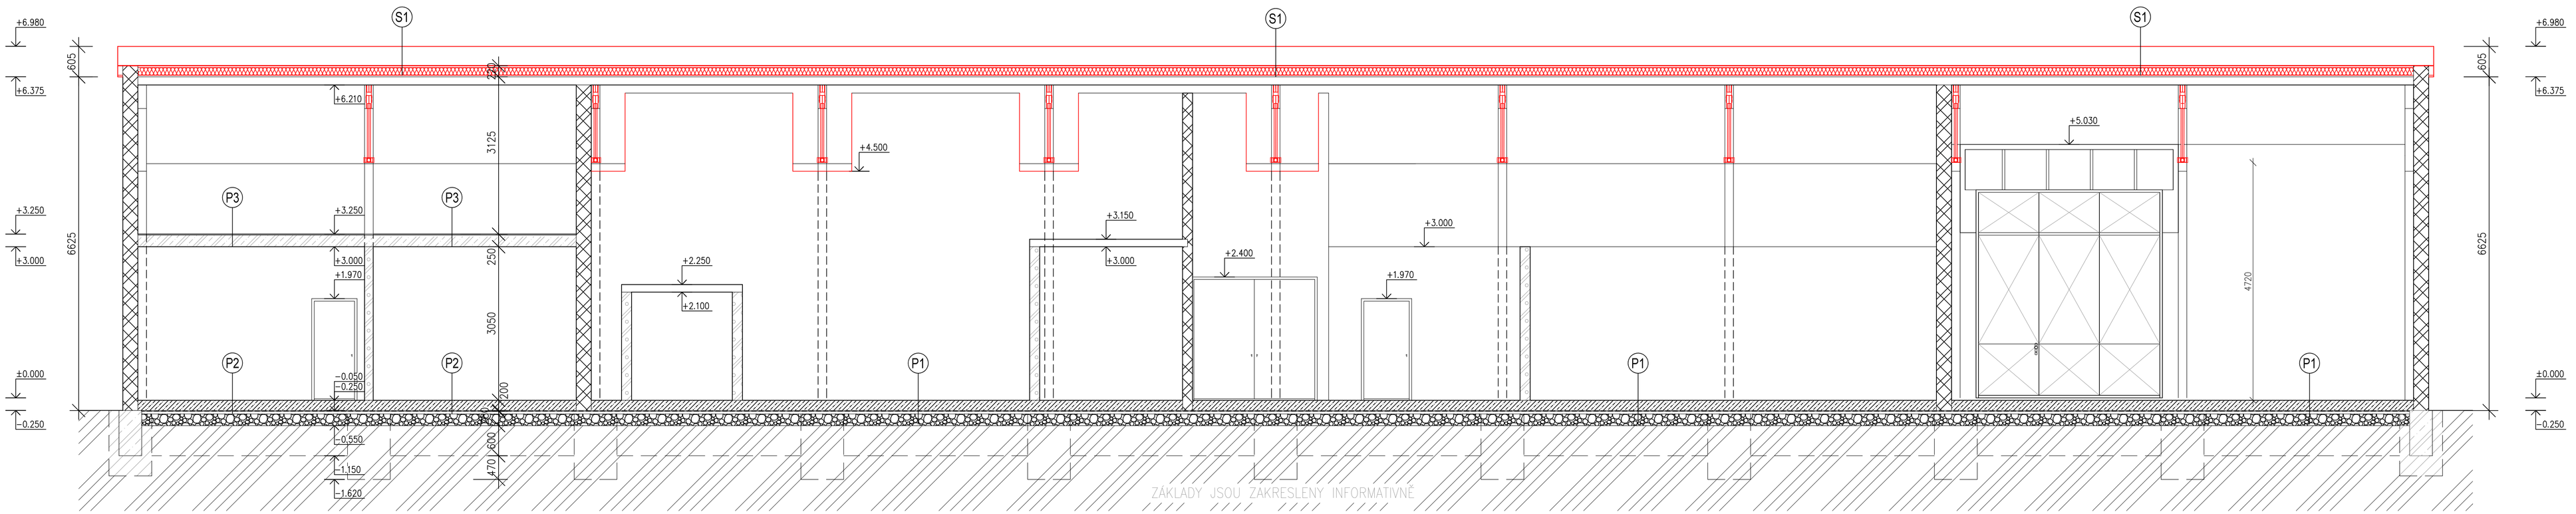

ŘEZ B–B'

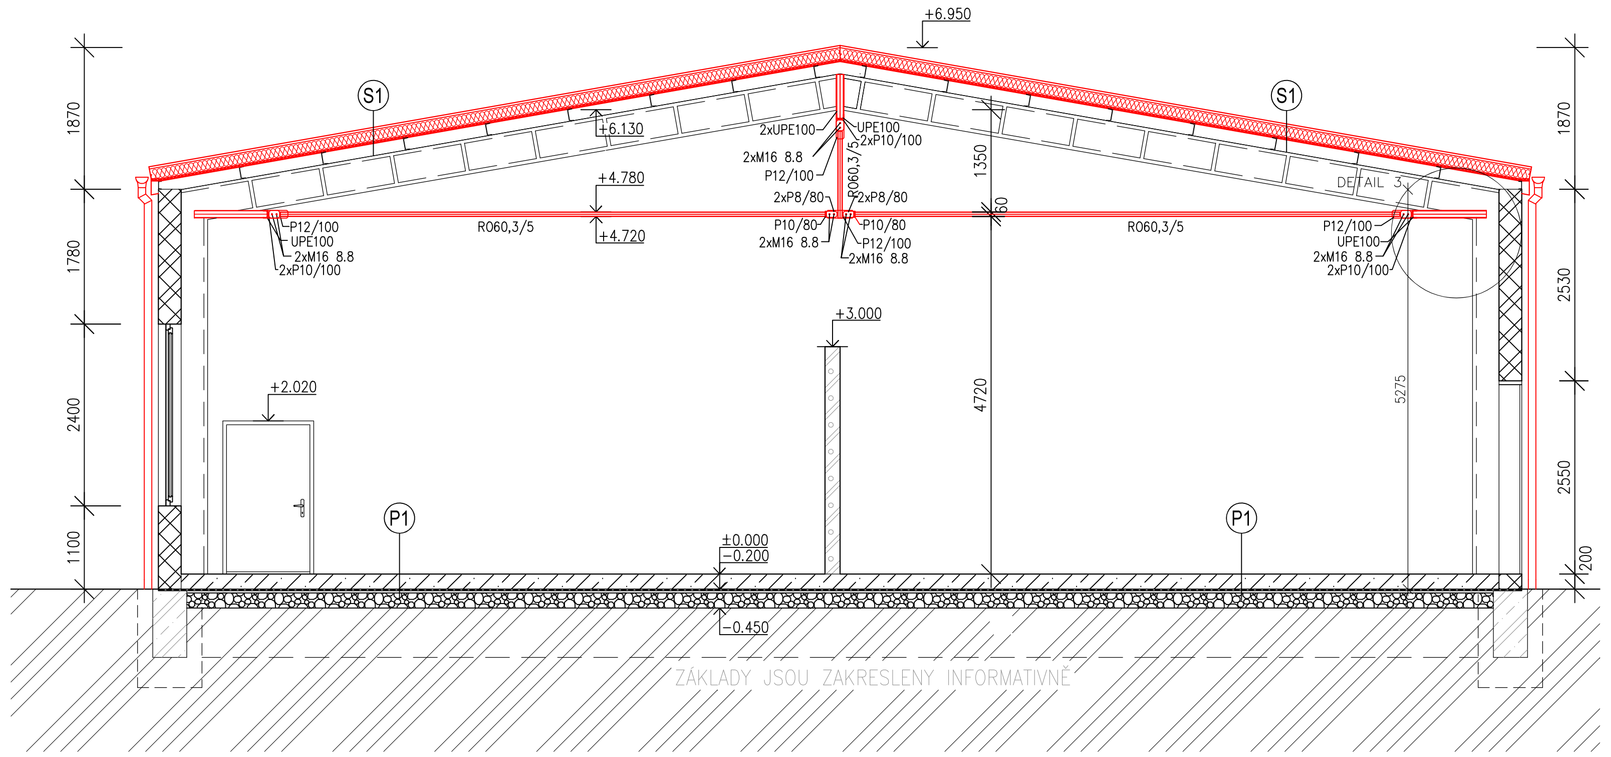

ŘEZ A–A'

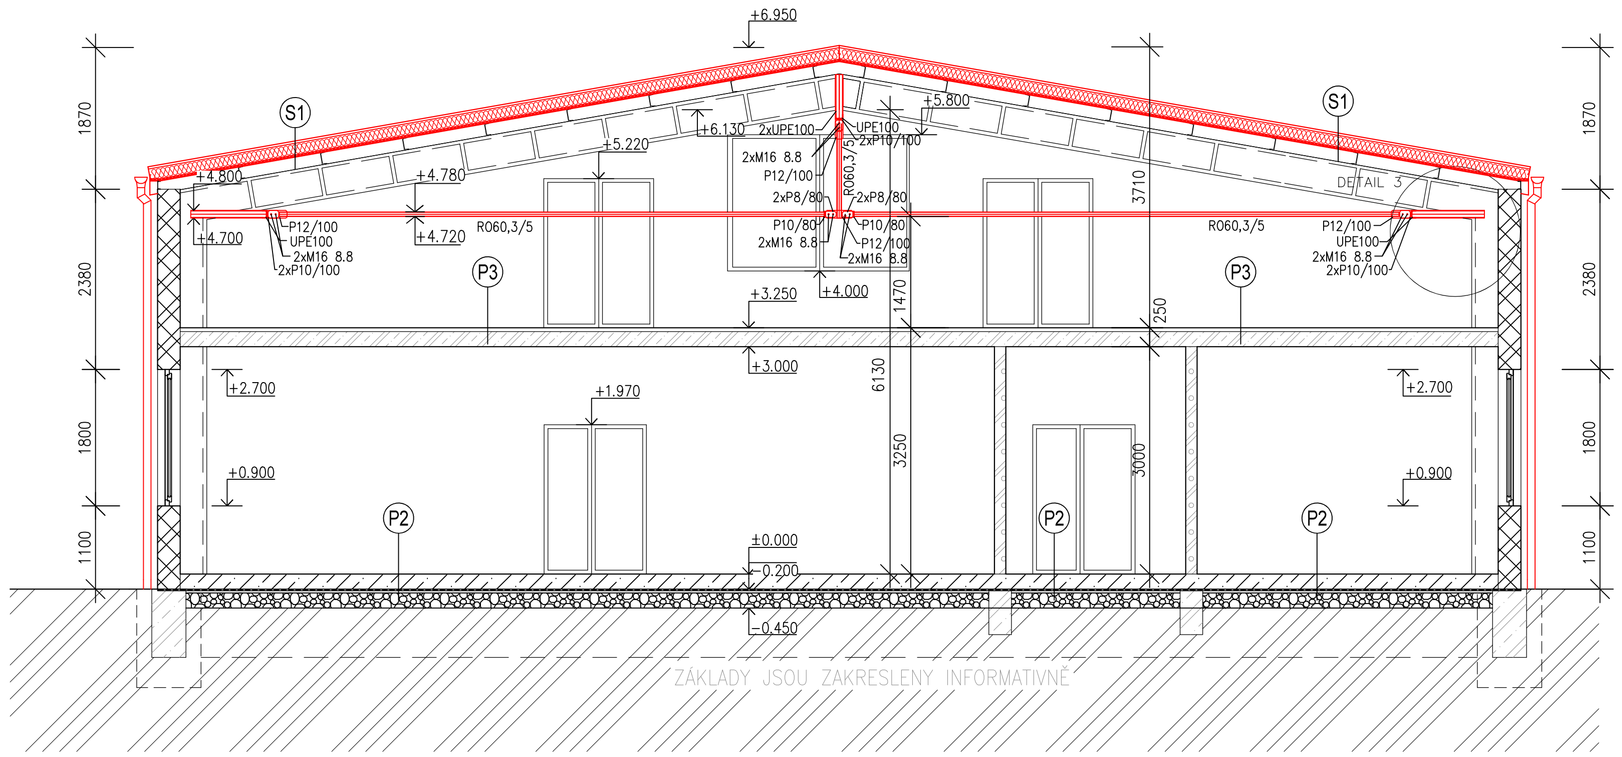

LEGENDA SKLADEB

S1
- SENDVIČOVÝ STŘEŠNÍ PANEL PIR tl.100
- VAZNICE tl.160
- OCELOVÝ RÁM tl.450

P1
- BETON. MAZANINA tl. tl.180
- LEPENKA A 400H tl.10
- BETON HUTNÝ tl. 50 mm tl.50
- ŠKVÁRA ULEHLÁ tl. 20 mm tl.20

P2
- KERAMICKÁ DLAŽBA tl.30
- BETON. MAZANINA tl. 180mm tl.180
- LEPENKA A 400H tl.10
- BETON HUTNÝ tl. 50 mm tl.50
- ŠKVÁRA ULEHLÁ tl. 20 mm tl.20

P3
- NIVELAČNÍ ROZNÁŠECÍ VRSTVA tl.20
- ŽELEZOBETONOVÁ DESKA tl.230

LEGENDA MATERIÁLŮ

- STÁVAJÍCÍ KONSTRUKCE
- STÁVAJÍCÍ ZDĚNÉ KONSTRUKCE
- STÁVAJÍCÍ ŽELEZOBETONOVÉ KONSTRUKCE
- STÁVAJÍCÍ BETONOVÁ PODLAHA
- STÁVAJÍCÍ OCELOVÉ RÁMOVÉ KONSTRUKCE
- STÁVAJÍCÍ PŘÍČKOVÉ ZDIVO
- STÁVAJÍCÍ ŠTĚRKOVÝ PODSYP
- PŮVODNÍ ZEMINA
- NOVÉ TEPELNÉ IZOLACE
- NOVÉ KONSTRUKCE

DETAIL 3
1:25

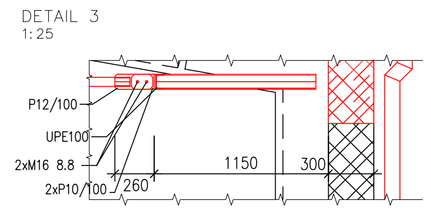

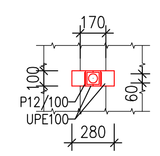

±0,000 = m n.m.

SEADON s.r.o.
Rovniny 1116/45,748 01 Hlučín
IČ: 28601505 DIČ: CZ28601505

DOKUMENTACE SKUTEČNÉHO PROVEDENÍ
SEADON s.r.o. podpis

NÁZEV AKCE: **OPRAVA STŘECHY VÝROBNÍ HALY - TSCHM**	
STUPEŇ PROJEKTOVÉ DOKUMENTACE: **PROJEKTOVÁ DOKUMENTACE PRO STAVEBNÍ POVOLENÍ**	
INVESTOR: **TECHNICKÉ SLUŽBY MĚSTA CHOMUTOV**	MÍSTO STAVBY: **Chomutov** / ČÍSLO ZAKÁZKY: **A.25.-23**
GENERÁLNÍ PROJEKTANT: **SINGS projekční ateliér s.r.o.** Škrouposva 1059, 430 01 Chomutov tel.: 474 626 074 e-mail: sings@sings.cz	DATUM: **10/2023** / MĚŘÍTKO: **1:50**
ZODPOVĚDNÝ PROJEKTANT: **Ing. Stanislav Lesák**	ZPRACOVAL: **Filip Špička** / FORMÁT: **1050x680**
ČÁST DOKUMENTACE: **D.1.1. Architektonické a stavebně technické řešení**	ČÍSLO PARÉ: / ČÍSLO VÝKRESU: **D.1.1.8.**
VÝKRES: **D.1.1.8. ŘEZY NOVÝ STAV**	